別冊

申込先着順売却


旧若葉町第一・第二職員宿舎跡地

【解体工事関係図面】

令和８年度

新　潟　県

外構撤去図　1/200

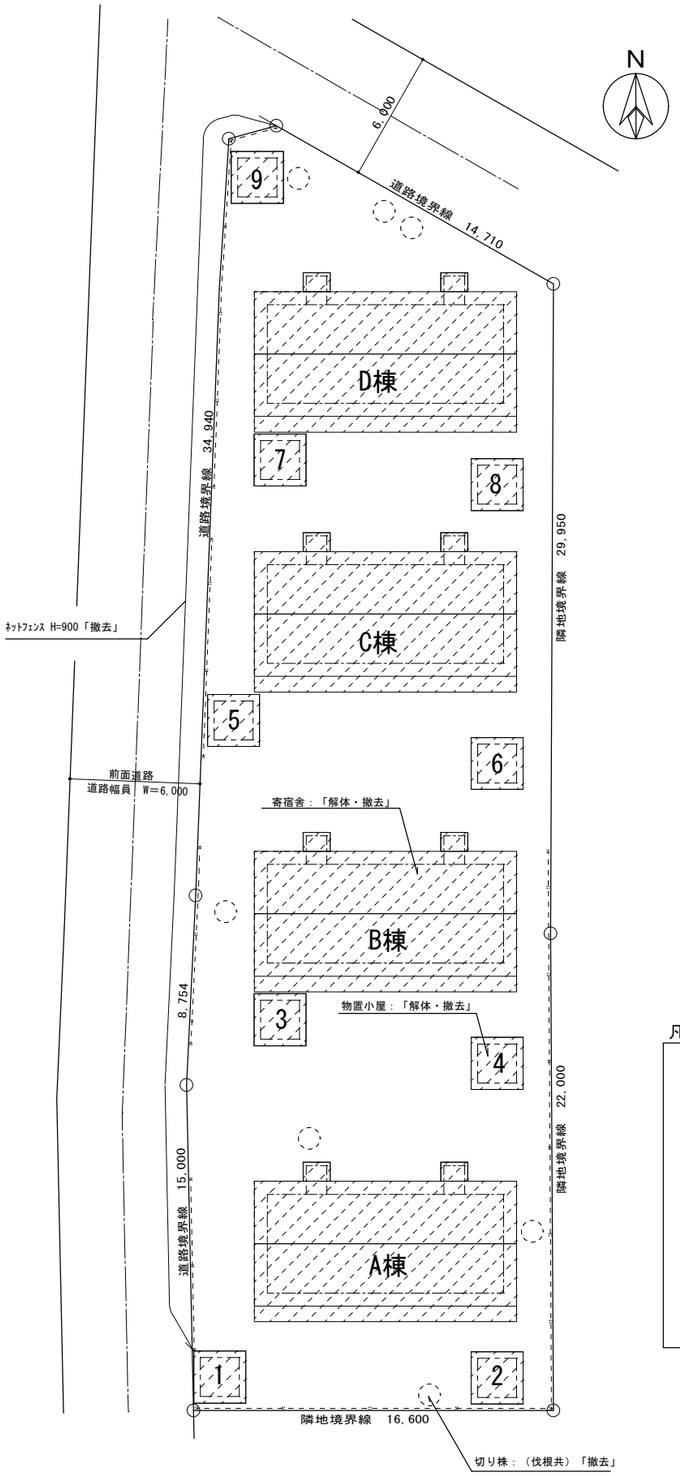



凡例

- ・・・ﾈｯﾄﾌｪﾝｽ H=900 全長87m「撤去」
- ・・・切り株　r=150（伐根共）1ヵ所「撤去」
- ・・・建築物　解体撤去範囲

・職員宿舎A～D　4棟　CB造「解体・撤去」
・物置小屋　9棟「解体・撤去」
（※ 3,7は既製品ｽﾁｰﾙ物置、他　木造）

外構撤去後図　1/200

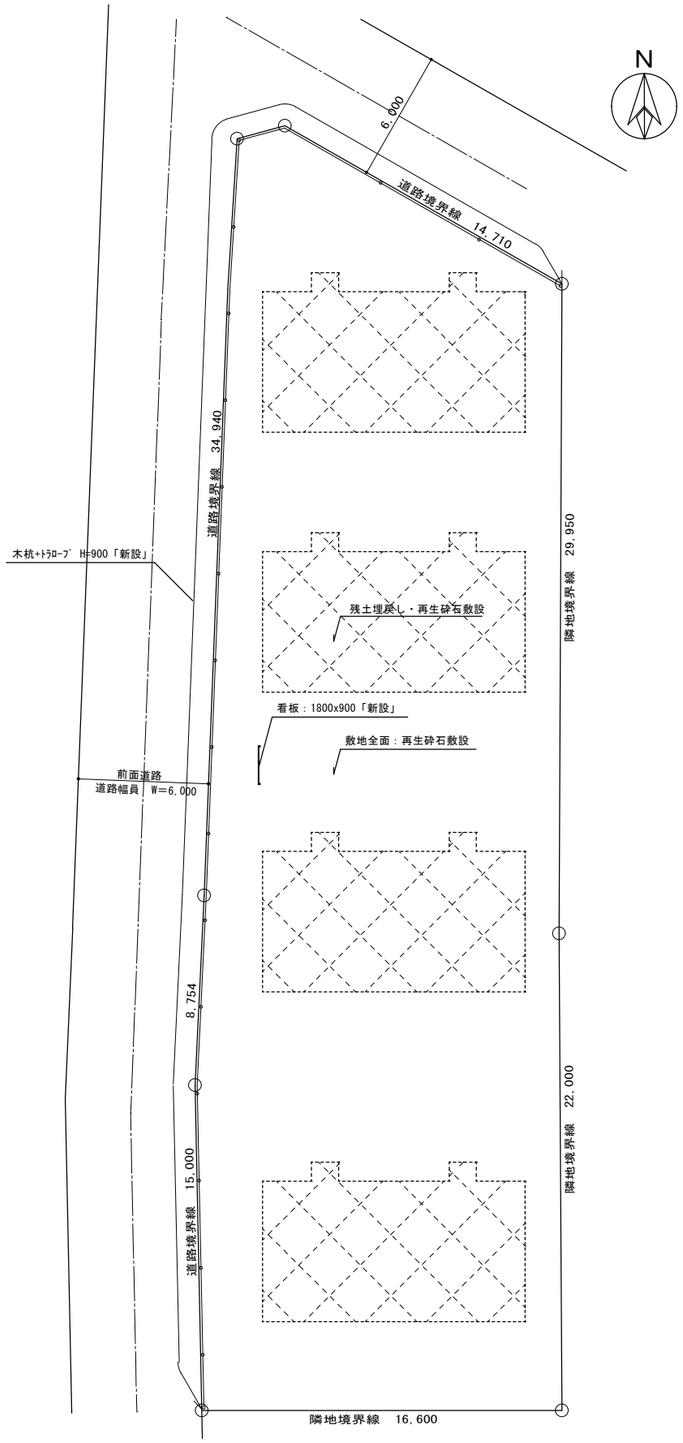

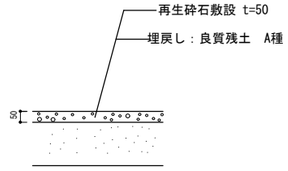

解体後砕石敷設部分　詳細図 1/20

凡例

- ・・・立入り禁止柵：木杭+ﾄﾗﾛｰﾌﾟ @2000　H=1200「新設」
- ・・・解体後　残土埋戻し・再生砕石敷設（※敷地全面に再生砕石敷設）

新潟県警察本部警務部装備施設課
〒950-8553　新潟県新潟市中央区新光町４番地１　TEL025-285-0110　FAX025-281-2072


[redacted]

工事名：村上警察署若葉町職員宿舎解体工事


図名：外構撤去図・撤去後図


年月日	縮尺	図面番号
2023.07	S=1/200	A-07


村上警察署若葉町職員宿舎解体工事

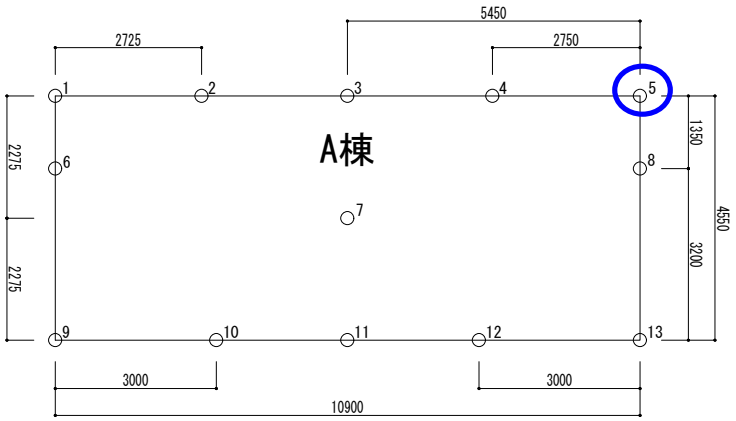


既存杭引抜き不能部

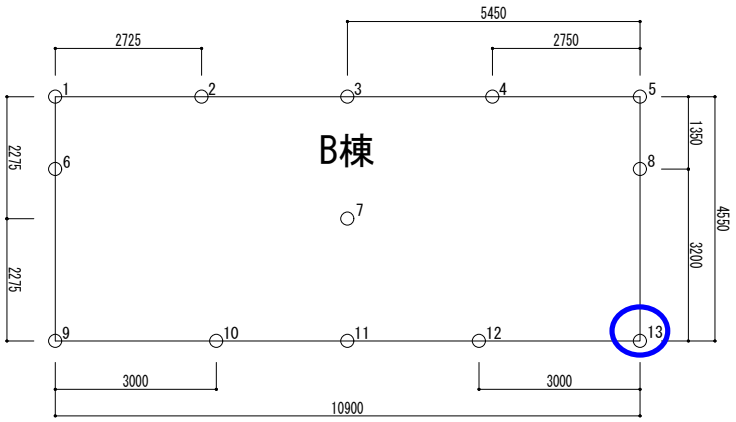

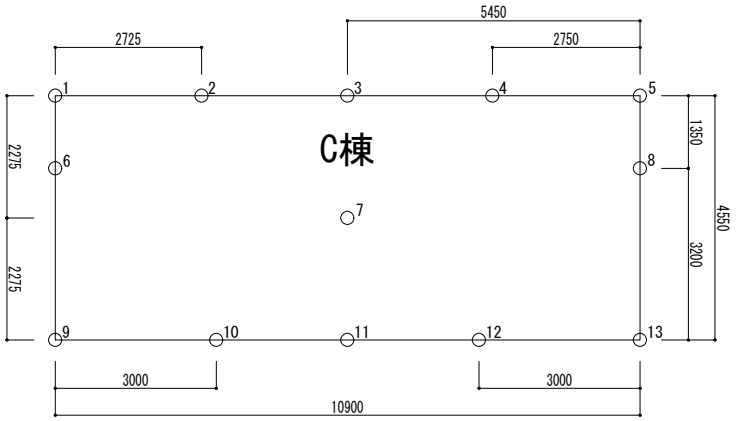


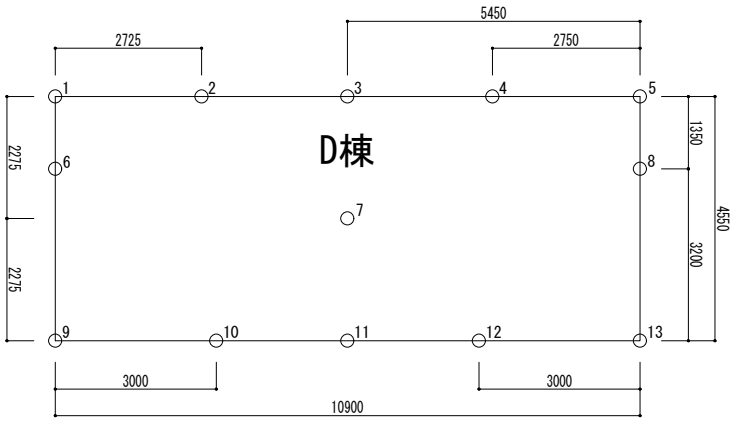

完成図 s=free

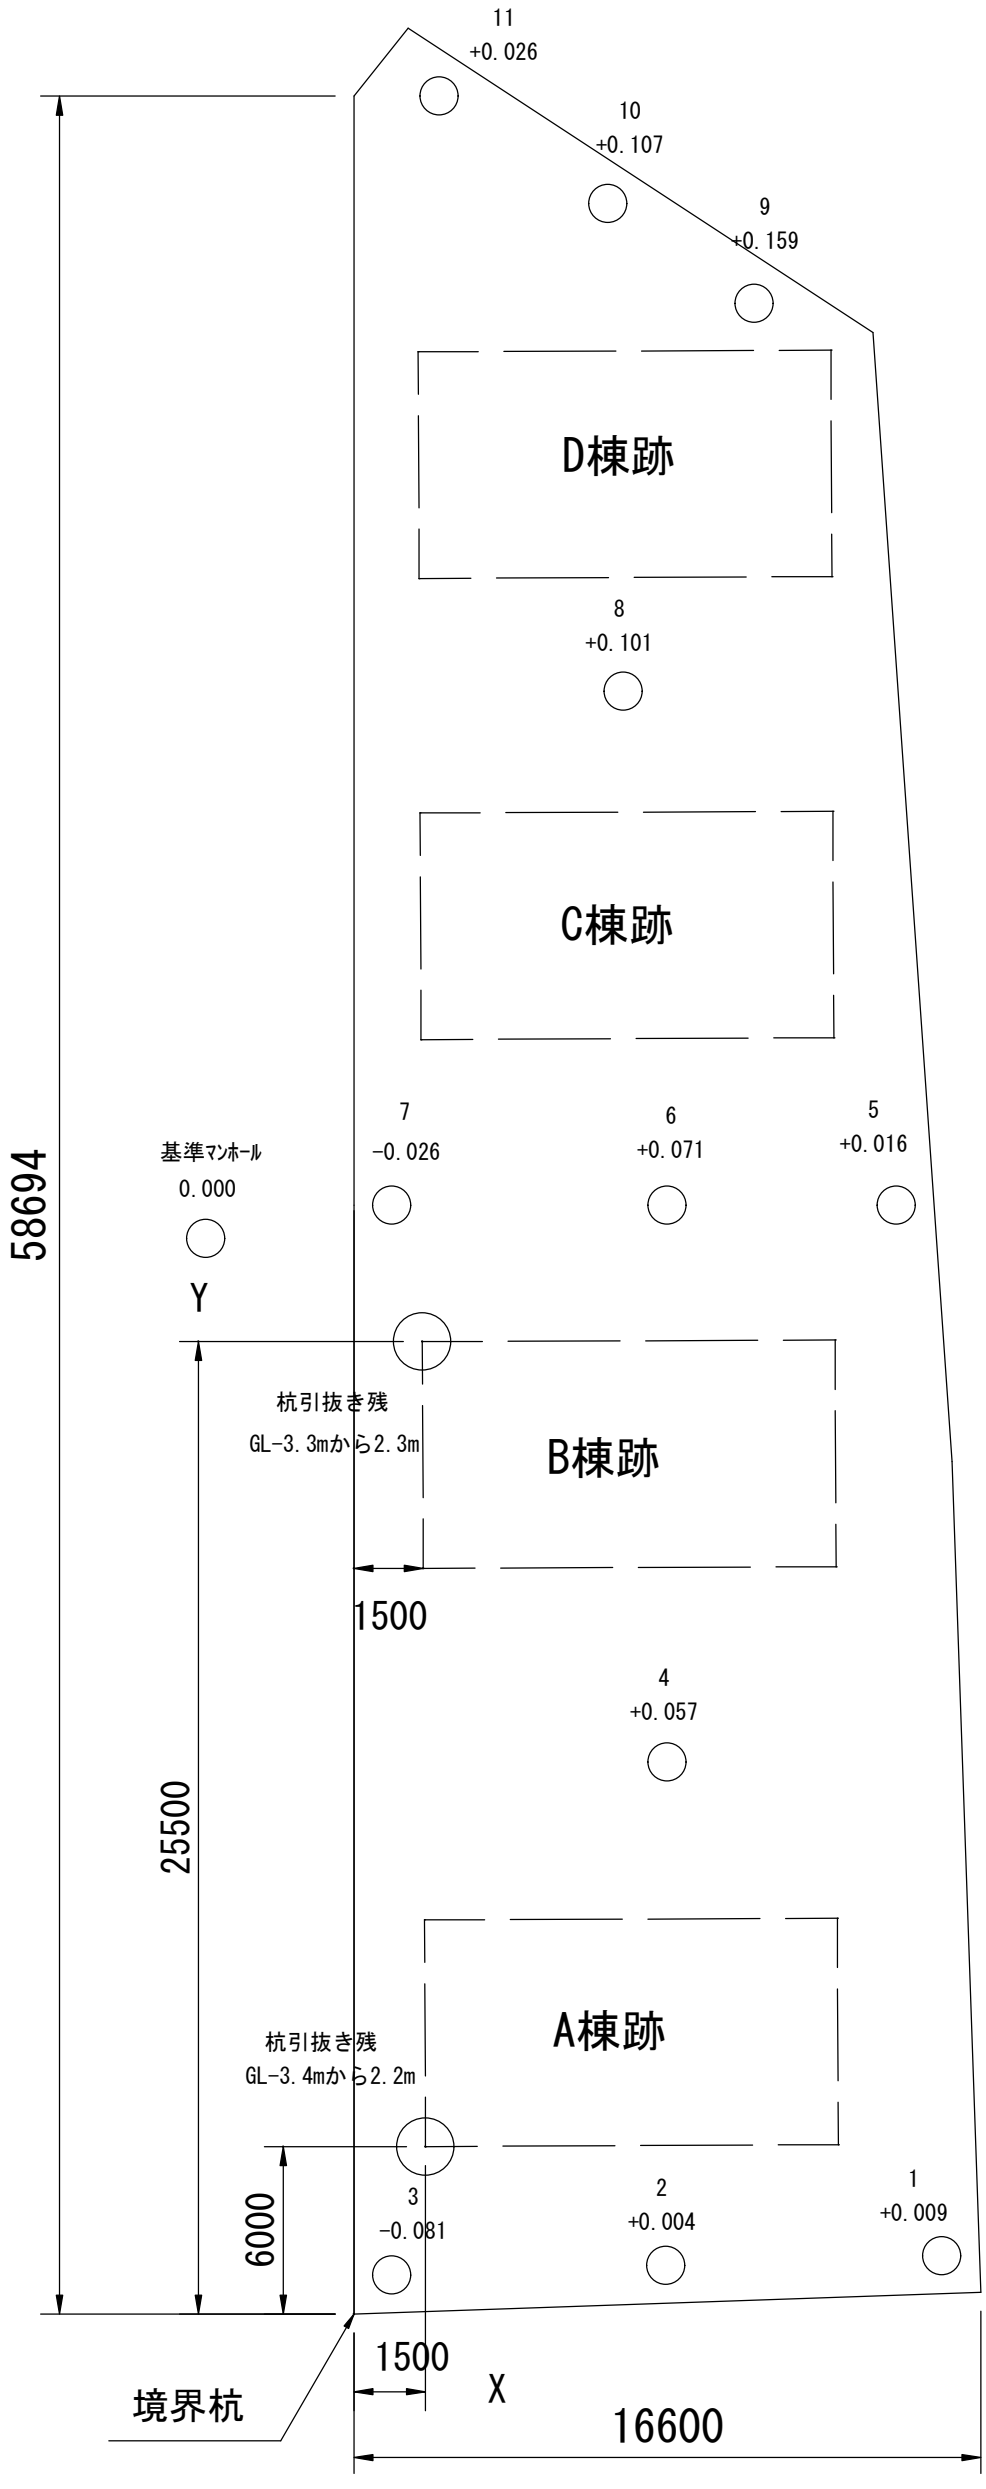

村上警察署若葉町職員宿舎解体工事

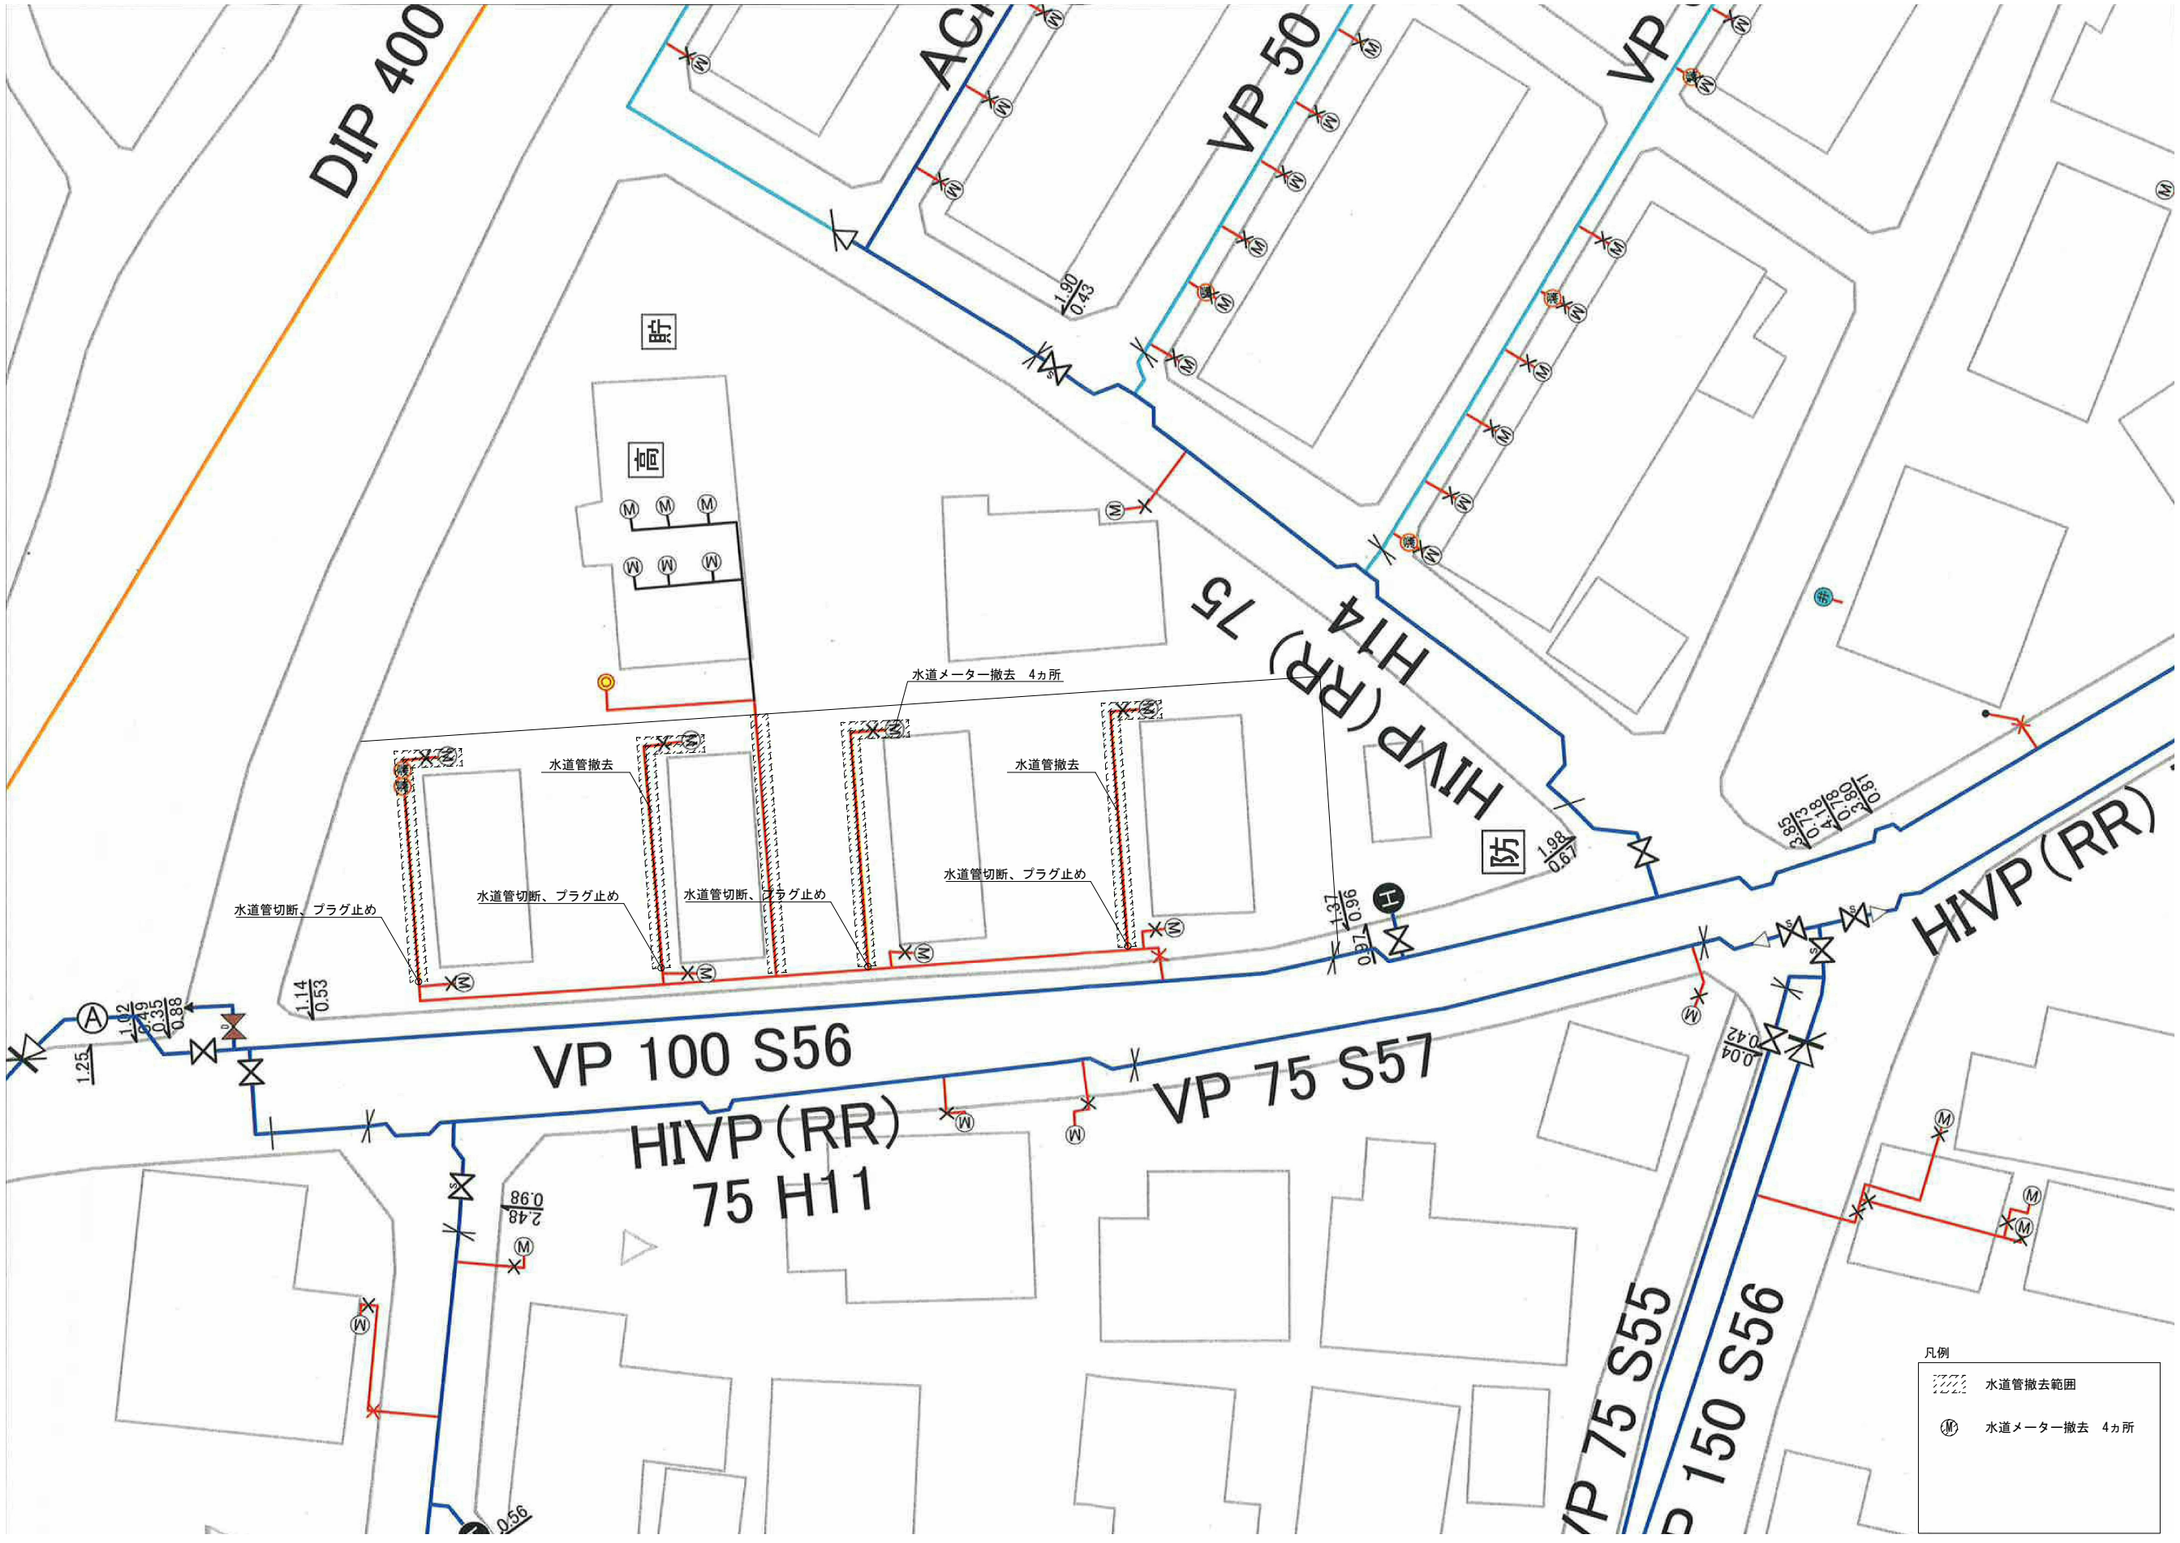

新潟県警察本部警務部装備施設課
〒950-8553　新潟県新潟市中央区新光町４番地１　TEL025-285-0110　FAX025-281-2072

[redacted]


工事名
村上警察署若葉町職員宿舎解体工事

図名
給水設備撤去図面

年月日	縮　尺	図面番号
2021.03	—	M-02

排　水　設　備　完　成　図

平　　面　　図　　縮尺　free

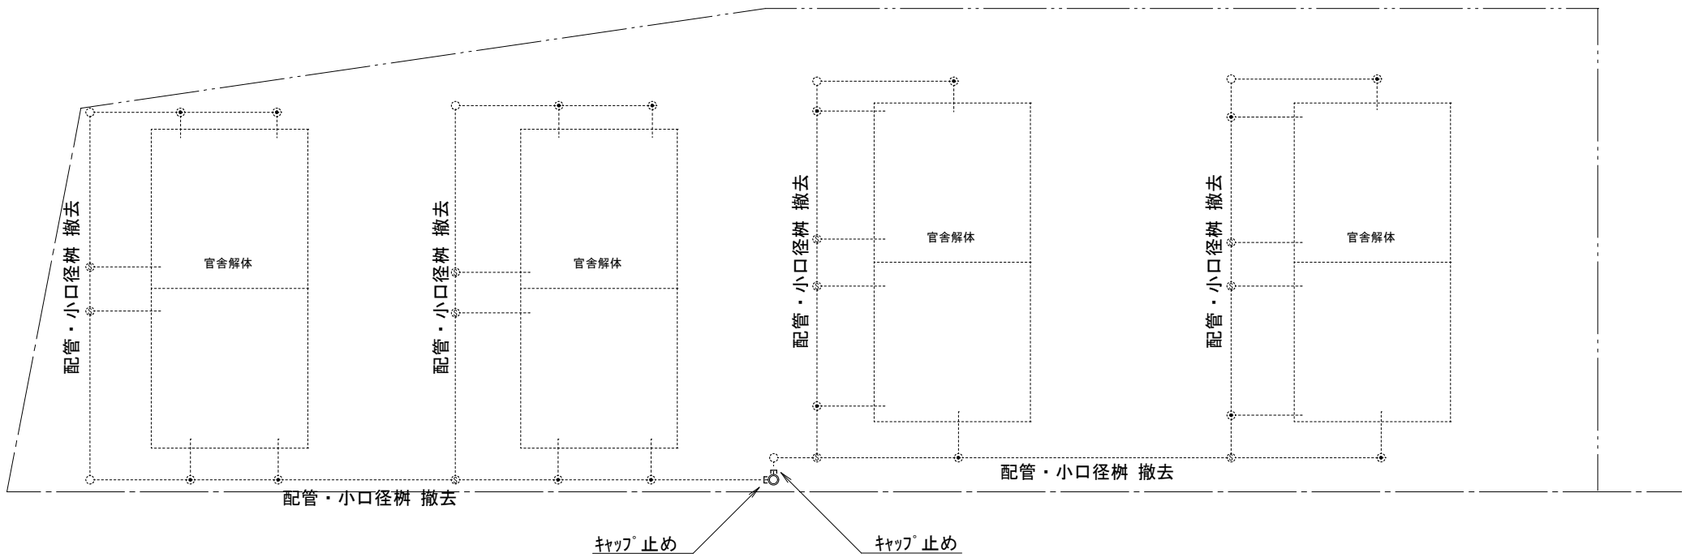

大　便　器		浴場・バス		手洗器・洗面器		トラップ		排　水　管		管の交差		汚水ます		隣地境界線					
小　便　器		流　し　類		床排水等		屋外掃除口		通　気　管		公共ます		ドロップ		公私境界線					